
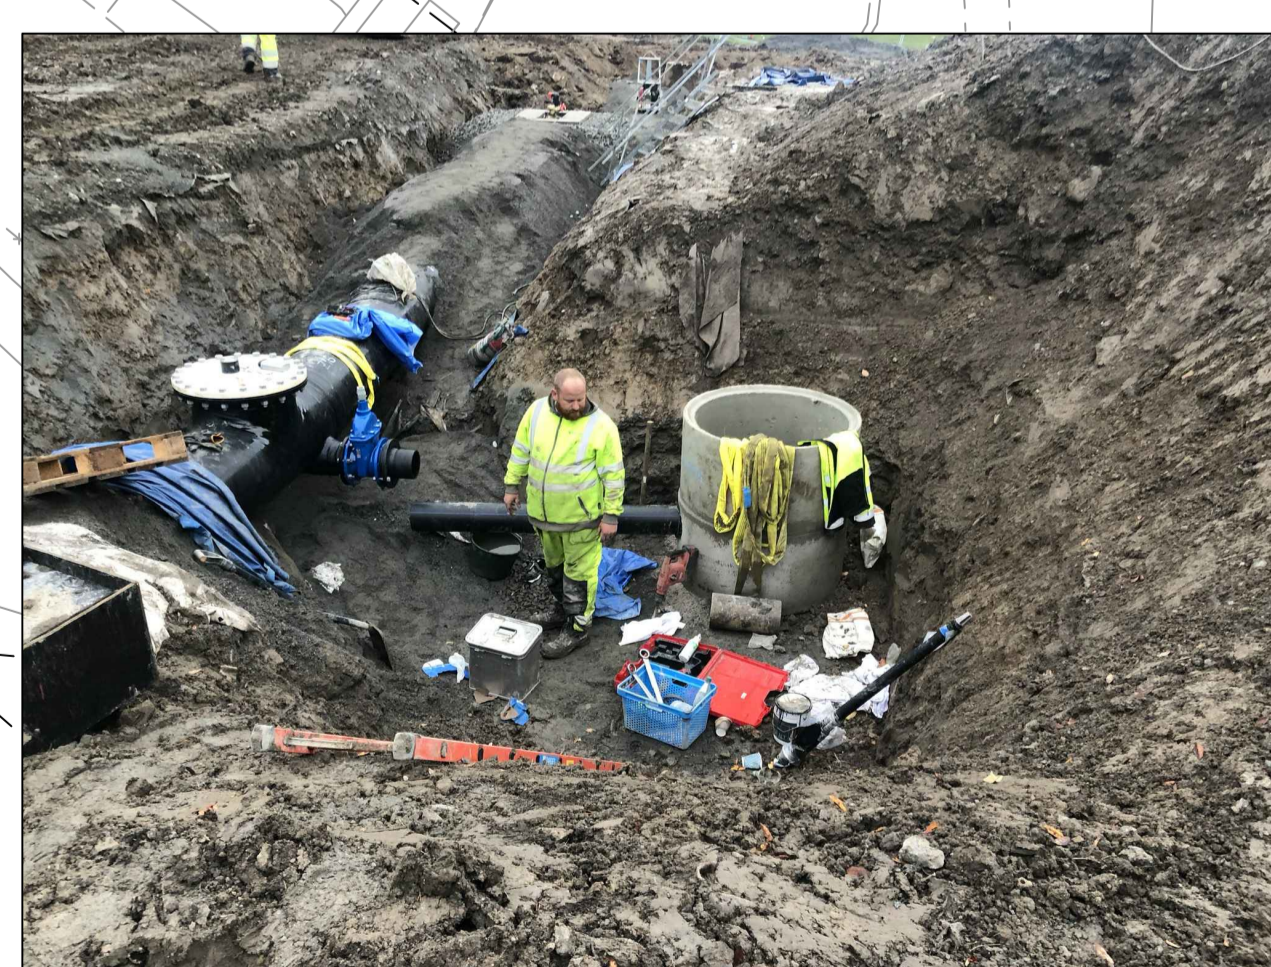



FÖRKLARING
SE INMÄTNINGS PROTOKOLL.

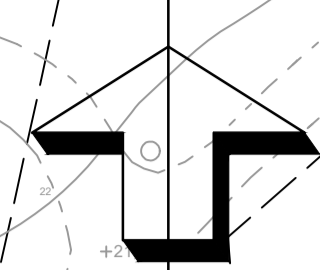


SE DETALJ 2

10:6
SE DETALJ 1


KOORDINATSYSTEM
PLAN: SWEREF 99 18 00
PROFIL: RH 2000

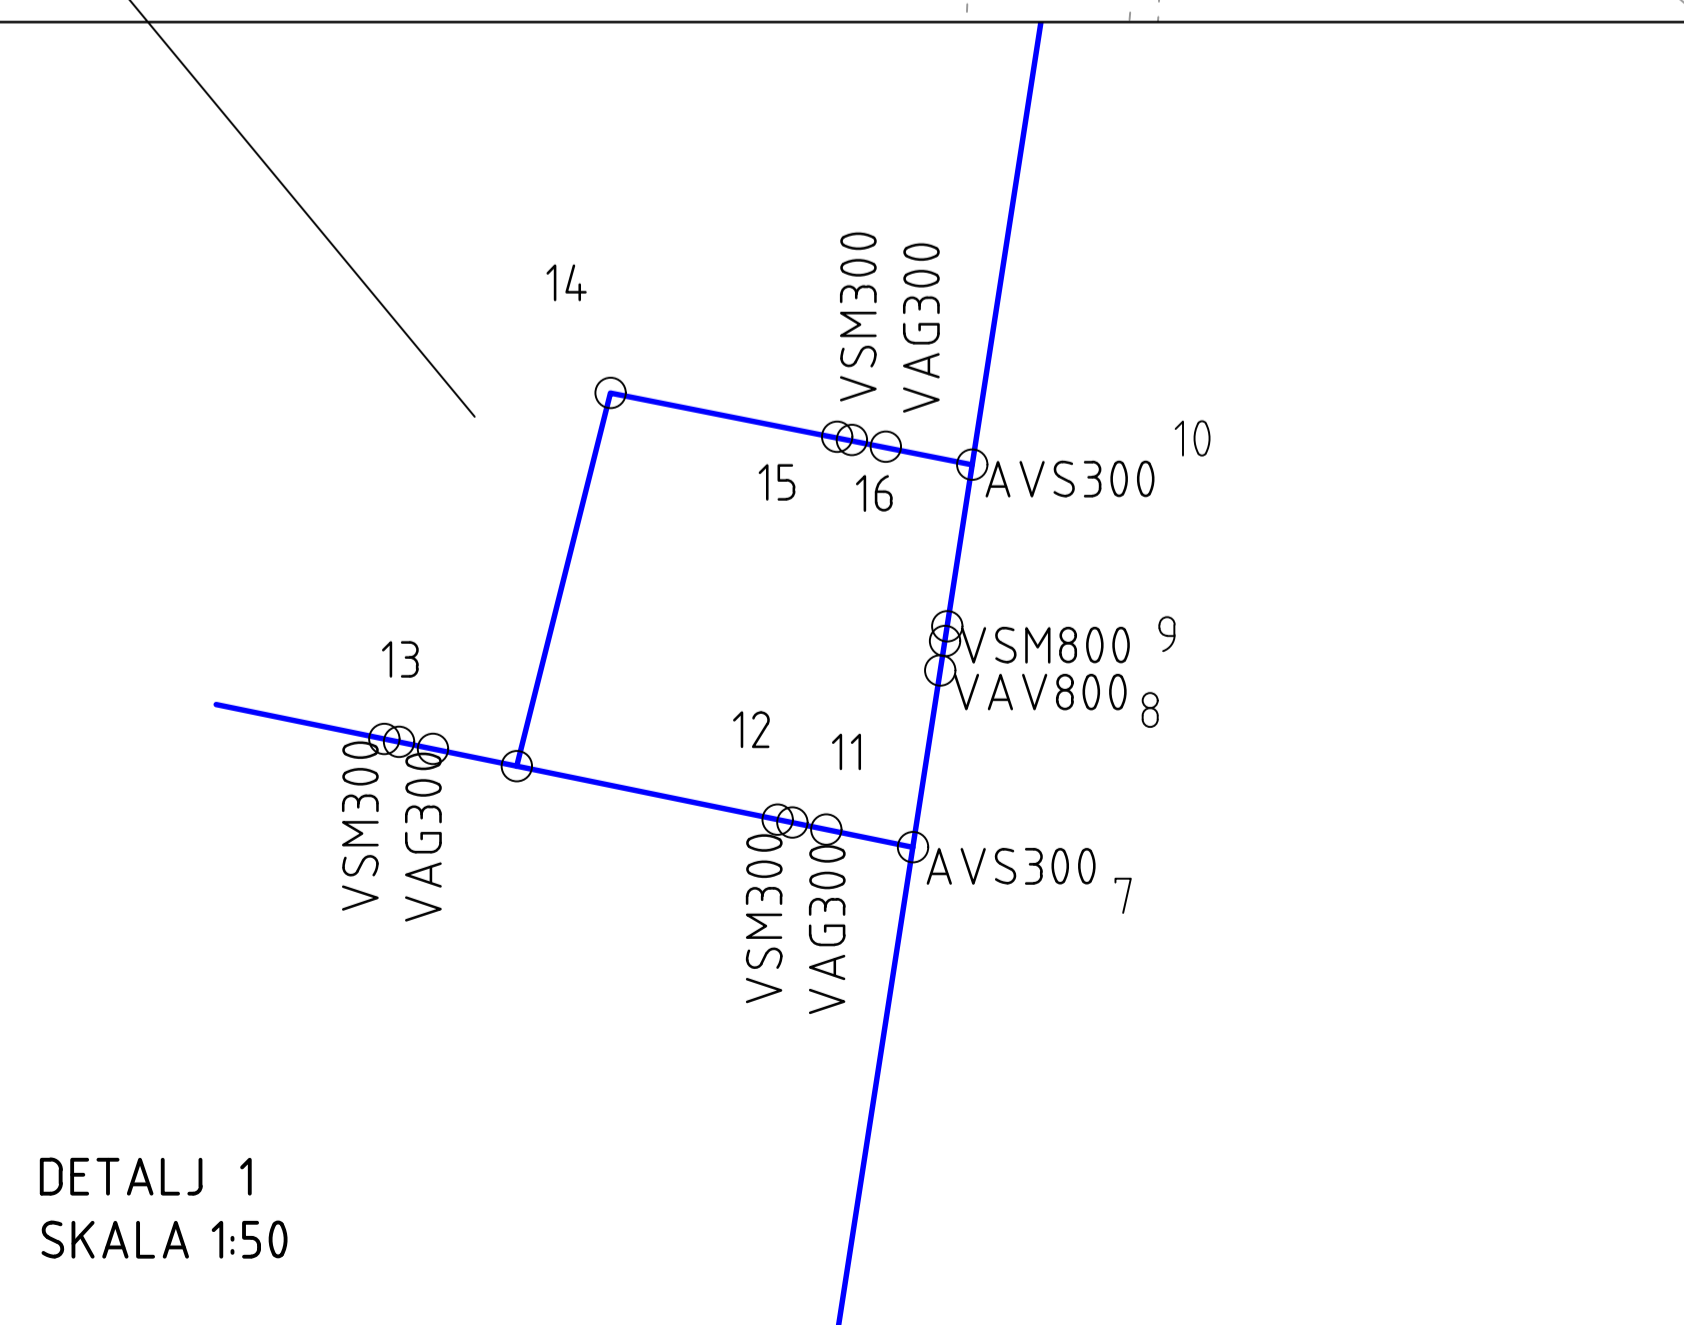

DETALJ 1
SKALA 1:50

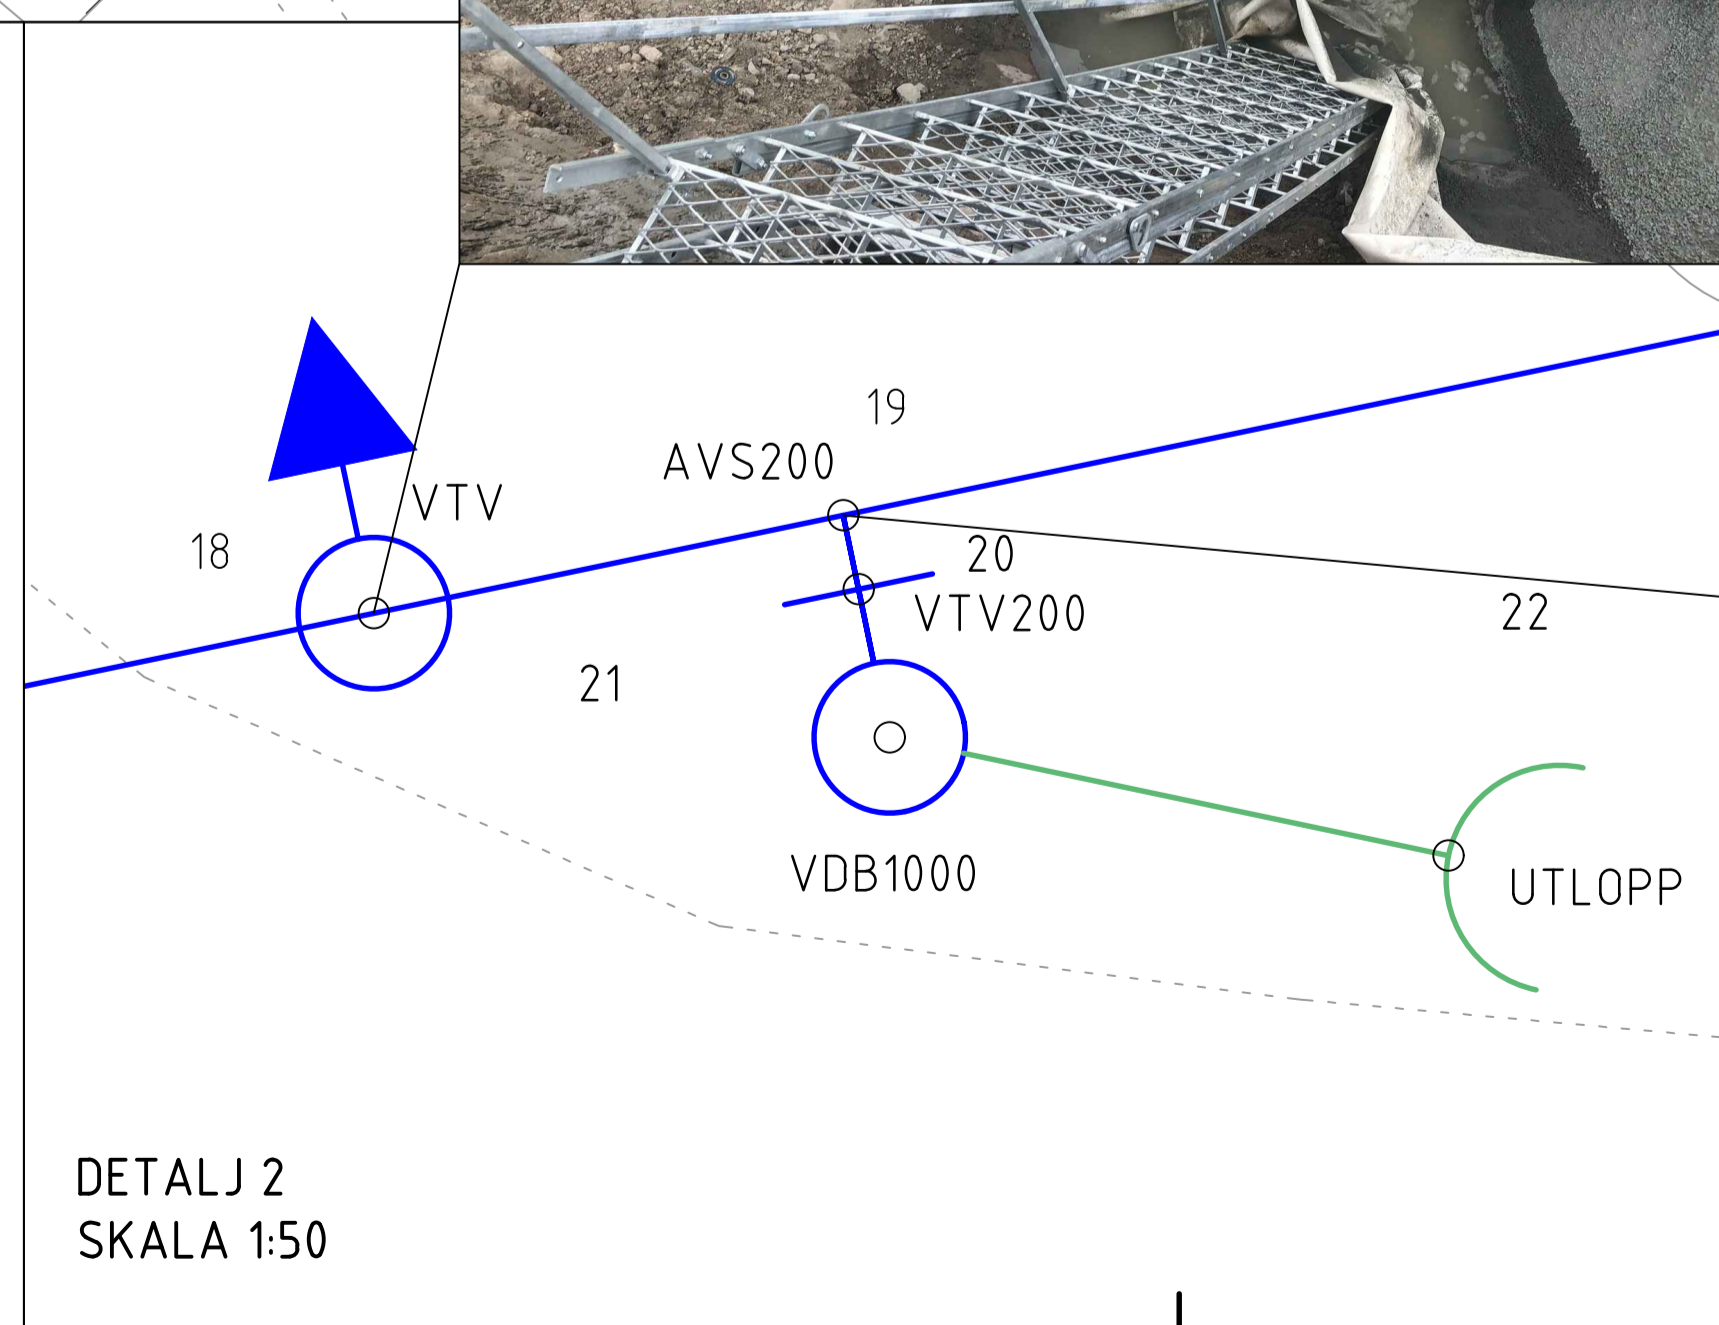

DETALJ 2
SKALA 1:50

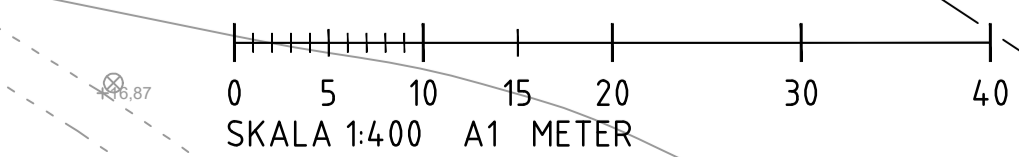

NORRVATTEN
Box 2093
169 02 Solna
Tfn 08-627 37 00
RITAD AV / KONSTRUERAD AV
O.SAMMALIST
GRANSKAD AV / GODKÄND AV
F.PAGMÉN



BET	ANT	ÄNDRINGEN AVSER	SIGN	DATUM
RELATIONSHANDLING				
NORRVATTENS MÄTANVISNING				
OMRÅDE				
EXEMPELKOMMUN				
KOORDINATSATTA BILDER				
2021-02-19				ÄNDR BET
BILAGA 3				1:400